


# 中州掘削平面図

(羽生地先上流)

## 平面図


S=1:2000

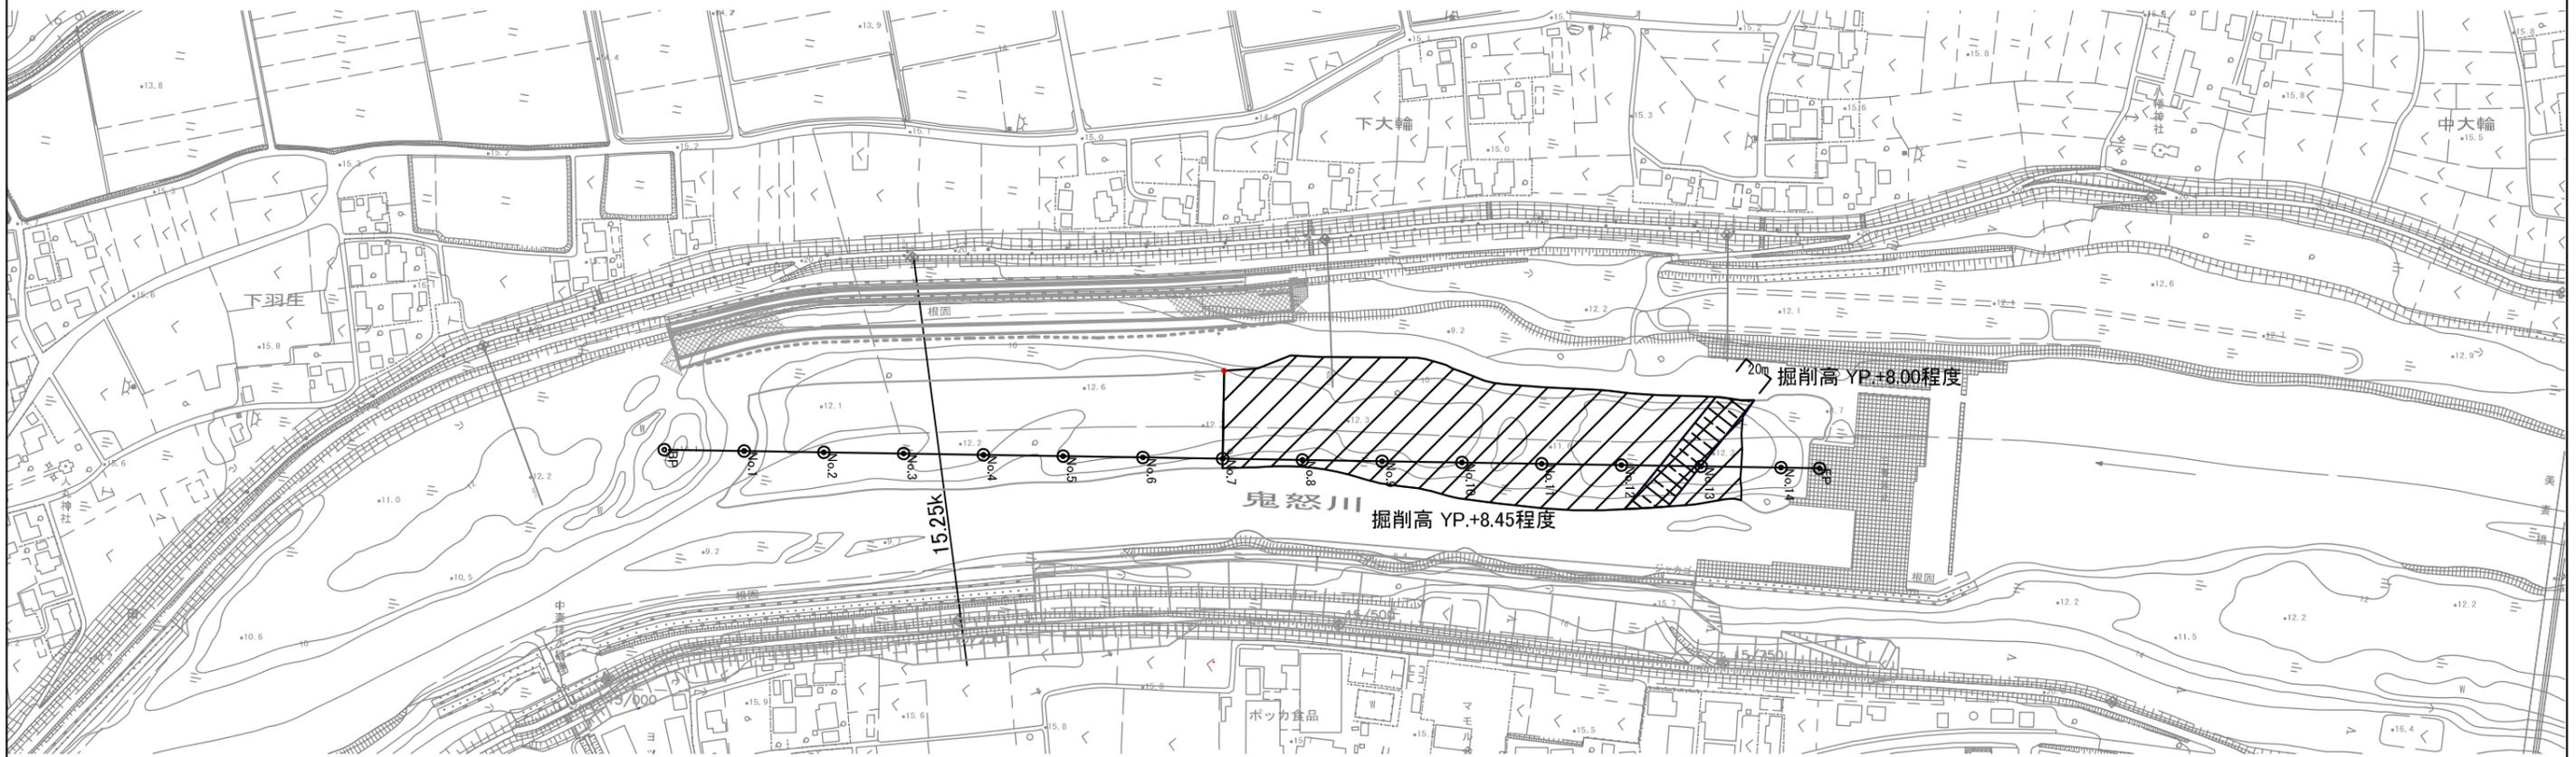

## 標準横断面図

SV=1:400  
SH=1:800


15.25k

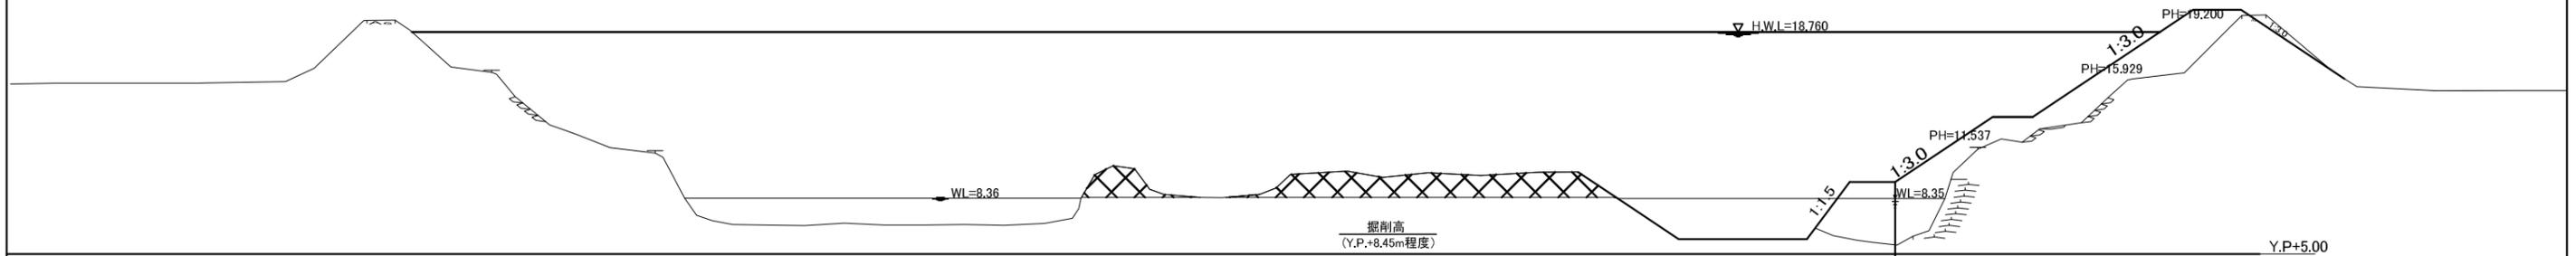

## 完成図


|       |                |      |       |
|-------|----------------|------|-------|
| 工事名   | H24羽生町築堤工事     |      |       |
| 図面名   | 中州掘削平面図        |      |       |
| 縮尺    | 図示             | 図面番号 | 33の32 |
| 着手年月日 | 平成25年8月7日      |      |       |
| 完成年月日 | 平成26年3月31日     |      |       |
| 設計会社名 | 大日本コンサルタント株式会社 |      |       |
| 施工会社名 | 株式会社 吉田組       |      |       |
| 事務所名  | 国土交通省 下館河川事務所  |      |       |

本図面は、縮小図のため、縮尺は表示と異なります。

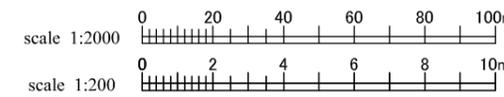


# 土取場平面・横断図

土取場計画平面図（全体）(1/2000)

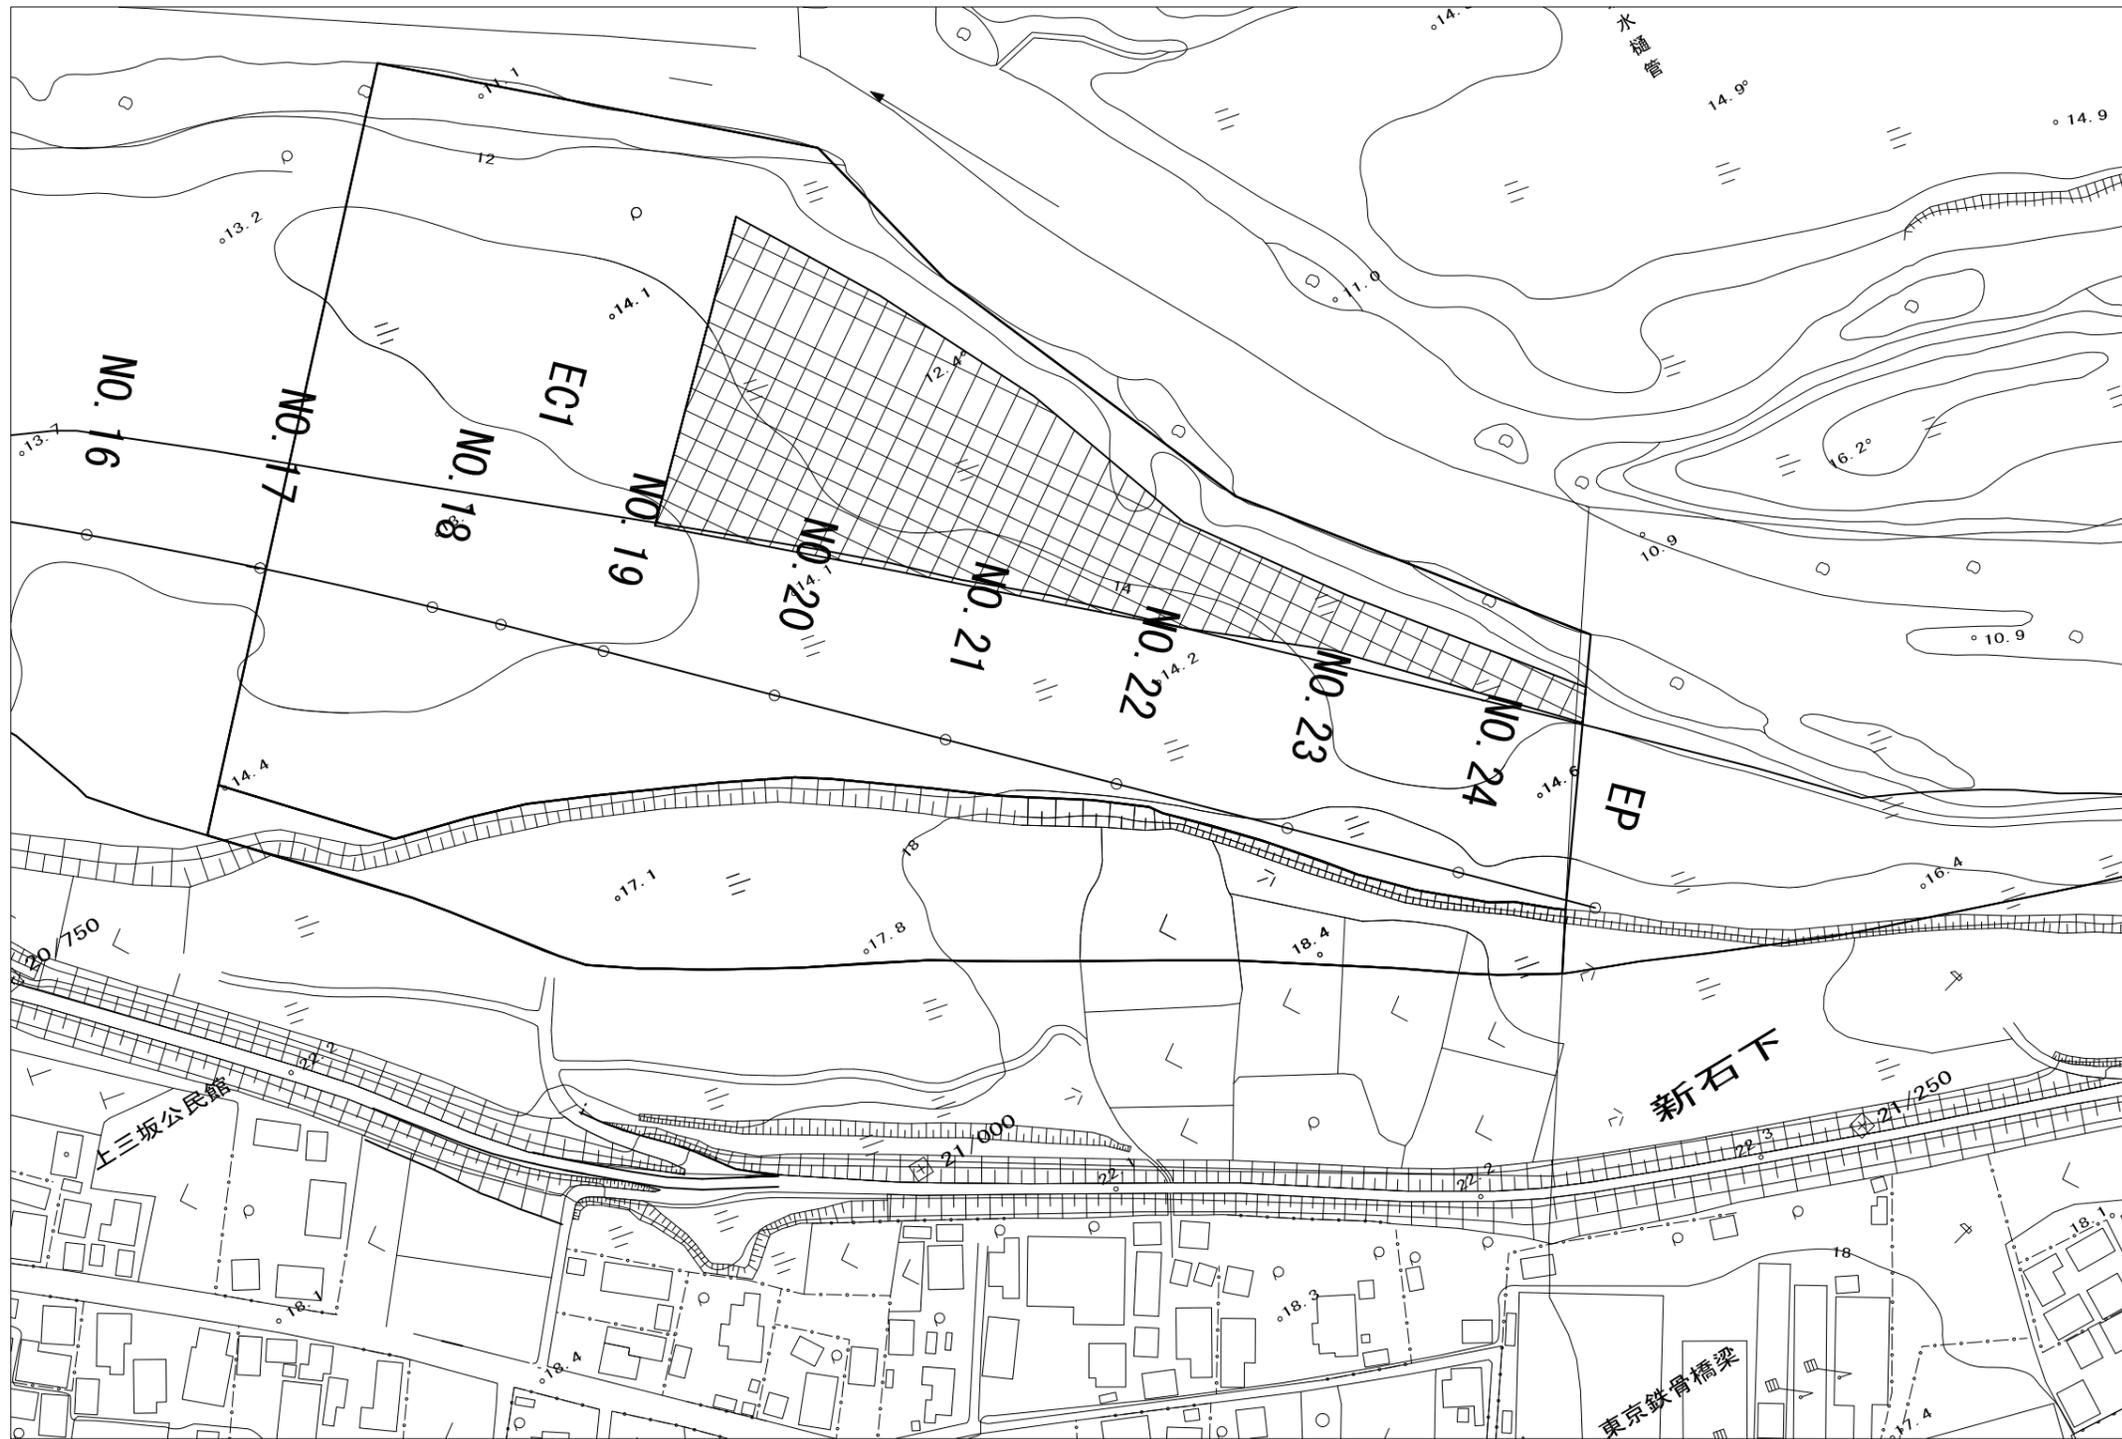

標準横断図(S=1/2000) C-C

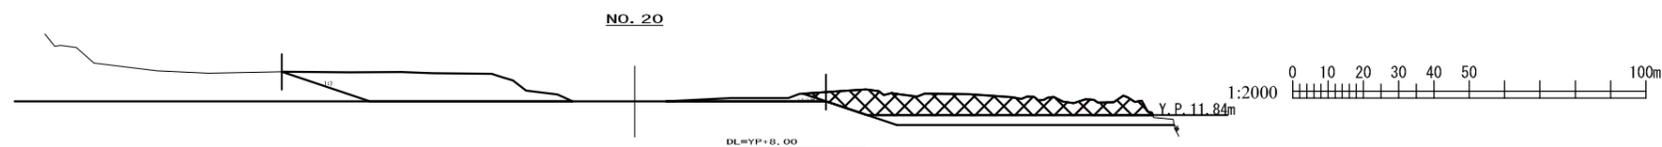

## 完成図

|       |                |      |       |
|-------|----------------|------|-------|
| 工事名   | H24羽生町築堤工事     |      |       |
| 図面名   | 土取場平面・横断図      |      |       |
| 縮尺    | 図示             | 図面番号 | 33の33 |
| 着手年月日 | 平成25年8月7日      |      |       |
| 完成年月日 | 平成26年3月31日     |      |       |
| 設計会社名 | 大日本コンサルタント株式会社 |      |       |
| 施工会社名 | 株式会社 吉田組       |      |       |
| 事務所名  | 国土交通省 下館河川事務所  |      |       |